

MAPA DO CELÓW PROJEKTOWYCH

działka nr 263

Skala 1:500

/przetworzenie ze skali 1:1000/

Obiekt: wieś: POTOCZYNA

gmina : Mońki

pow. moniecki

woj. podlaskie

Mapa aktualna na dzień 2005.07.26

nr rob.112/2005

Wykonawca:

P. U. „GEOZNAK”

Usługi Geodezyjno-Kartograficzne

Barbara Znaczkó; Krystyna Kamińska

Ul. AL. Niepodległości 3 19-100 Mońki

Sporządził:

geodeta uprawniony

klasy

KRYSZYNA KAMIŃSKA

Świad. M.G. P. i B. Nr 15443

19-101Mońki ; AL. W. Polsk.40/19

STAROSTWO POWIATOWE W MOŃKACH POWIATOWY OŚRODEK DOKUMENTACJI GEODEZYJNEJ I KARTOGRAFICZNEJ

W obszarze oznaczonym linią ——— potwierdzono w terenie aktualność treści mapy zasadniczej / dokonano aktualizacji mapy zasadniczej/.

Dokumenty / potwierdzające aktualność mapy / z pomiaru uzupełniającego/ przyjęto

Do zasobu powiatowego w dniu 09.08.2005 i zaewidencjonowano pod

nr.....1667-812/2005.....

NINIEJSZA MAPA MOŻE SŁUŻYĆ DO CELÓW PROJEKTOWYCH



Projektowane obiekty budowlane wymagające pozwolenia na budowę podlegają wytyczeniu i inwentaryzacji powykonawczej przez jednostki uprawnione do wykonywania prac.

Artk. mapy zasadniczej : 235.323.131

235.323.132

STAROSTWO POWIATOWE W MOŃKACH
Wydział Geodezji, Kartografii, Katastru
i Gospodarki Nieruchomościami
POWIATOWY OŚRODEK DOKUMENTACJI
GEODEZYJNEJ I KARTOGRAFICZNEJ
19-100 Mońki, ul. Słowackiego 5a
skr. poczt. 56

Z up. Starosty
Krzysztof Bernard Jaswig
Podinspektor
w Wydziale Geodezji i Kartografii
Katastru i Gospodarki Nieruchomościami

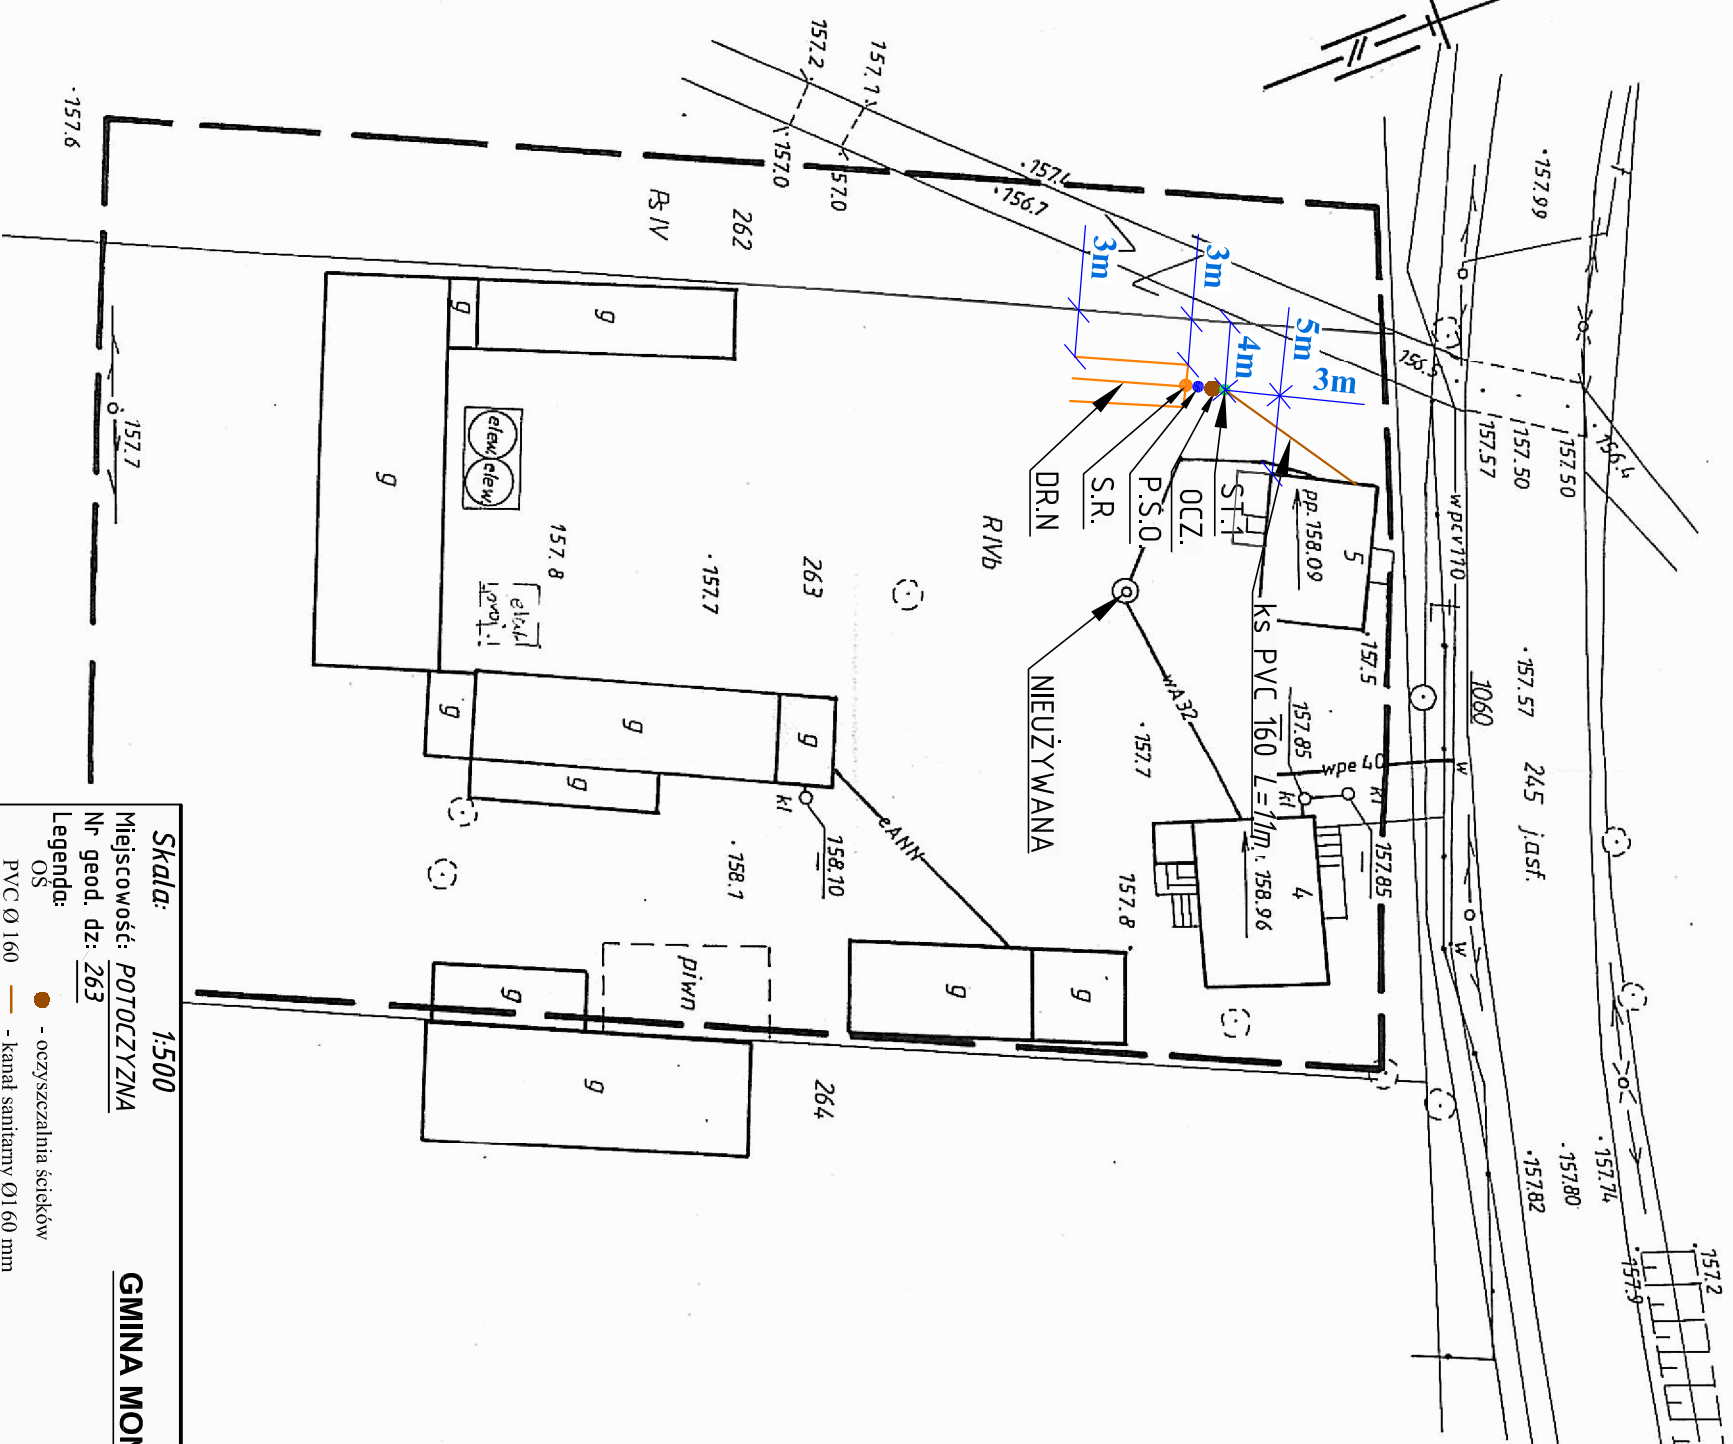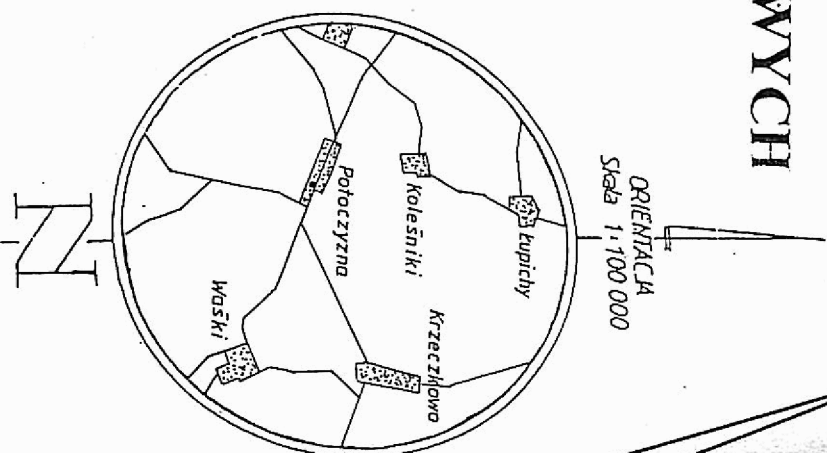

Skala:	1:500	GMINA MOŃKI
Miejscowość:	POTOCZYNA	
Nr geod. dz. 263		

Legenda:

OS

- oczyszczalnia ścieków

PVC Ø 160 - kanał sanitarny Ø160 mm

PVC Ø 110 - kanał sanitarny Ø 110 mm

PE Ø 40/63 - kanał toczny Ø 40 : Ø 63 mm

DR./N. - drenaż rozszczepiający / w NASTYPE

SCH - studnia chłonna

SR - studzienka rozdzielcza DN 400 mm

ST. - studzienka kanalizacyjna DN 315 mm

P.Ś.S. / P.Ś.O. - przepompownia ścieku sirowego / oczyszczającego

RO - rura osłonowa