Skala: 1:1000

GMINA MOŃKI

Miejscowość: PYZY

Nr geod. dz: 13

Legenda:

OŚ	●	- oczyszczalnia ścieków
PVC Ø 160	—	- kanał sanitarny Ø160 mm
PVC Ø 110	—	- kanał sanitarny Ø 110 mm
PE Ø 40/63	—	- kanał tłoczny Ø 40 ; Ø 63 mm
DR./-N.	═	- drenaż rozsączający / - *W NASYPIE*
SCH	○	- studnia chłonna
SR	●	- studzienka rozdzielcza DN 400 mm
ST.	●	- studzienka kanalizacyjna DN 315 mm
P.Ś.S. / P.Ś.O.	●	- przepompownia ścieku *surowego / oczyszczonego*
RO	—	- rura osłonowa

KOPIA Z MAP
ewidencyjnej - ~~ewido~~
~~miasta~~, wieś Pyzy
gmina Mońki
skala 1:1000

Starostwo Powiatowe w Mońkach
Powiatowy Ośrodek Dokumentacji Geodezyjnej i Kartograficznej
15.09.1993r.
1611-18/93
MINUTOWA MAPA NIE MOŻE SŁUŻYĆ DO CELÓW PROJEKTOWANIA
08 PAŹ. 2013
Z up. STAROSTY
Marian Leszczyński
Podinspektor w Wydziale Geodezji, Kartografii, Katastru i Gospodarki Nieruchomościami
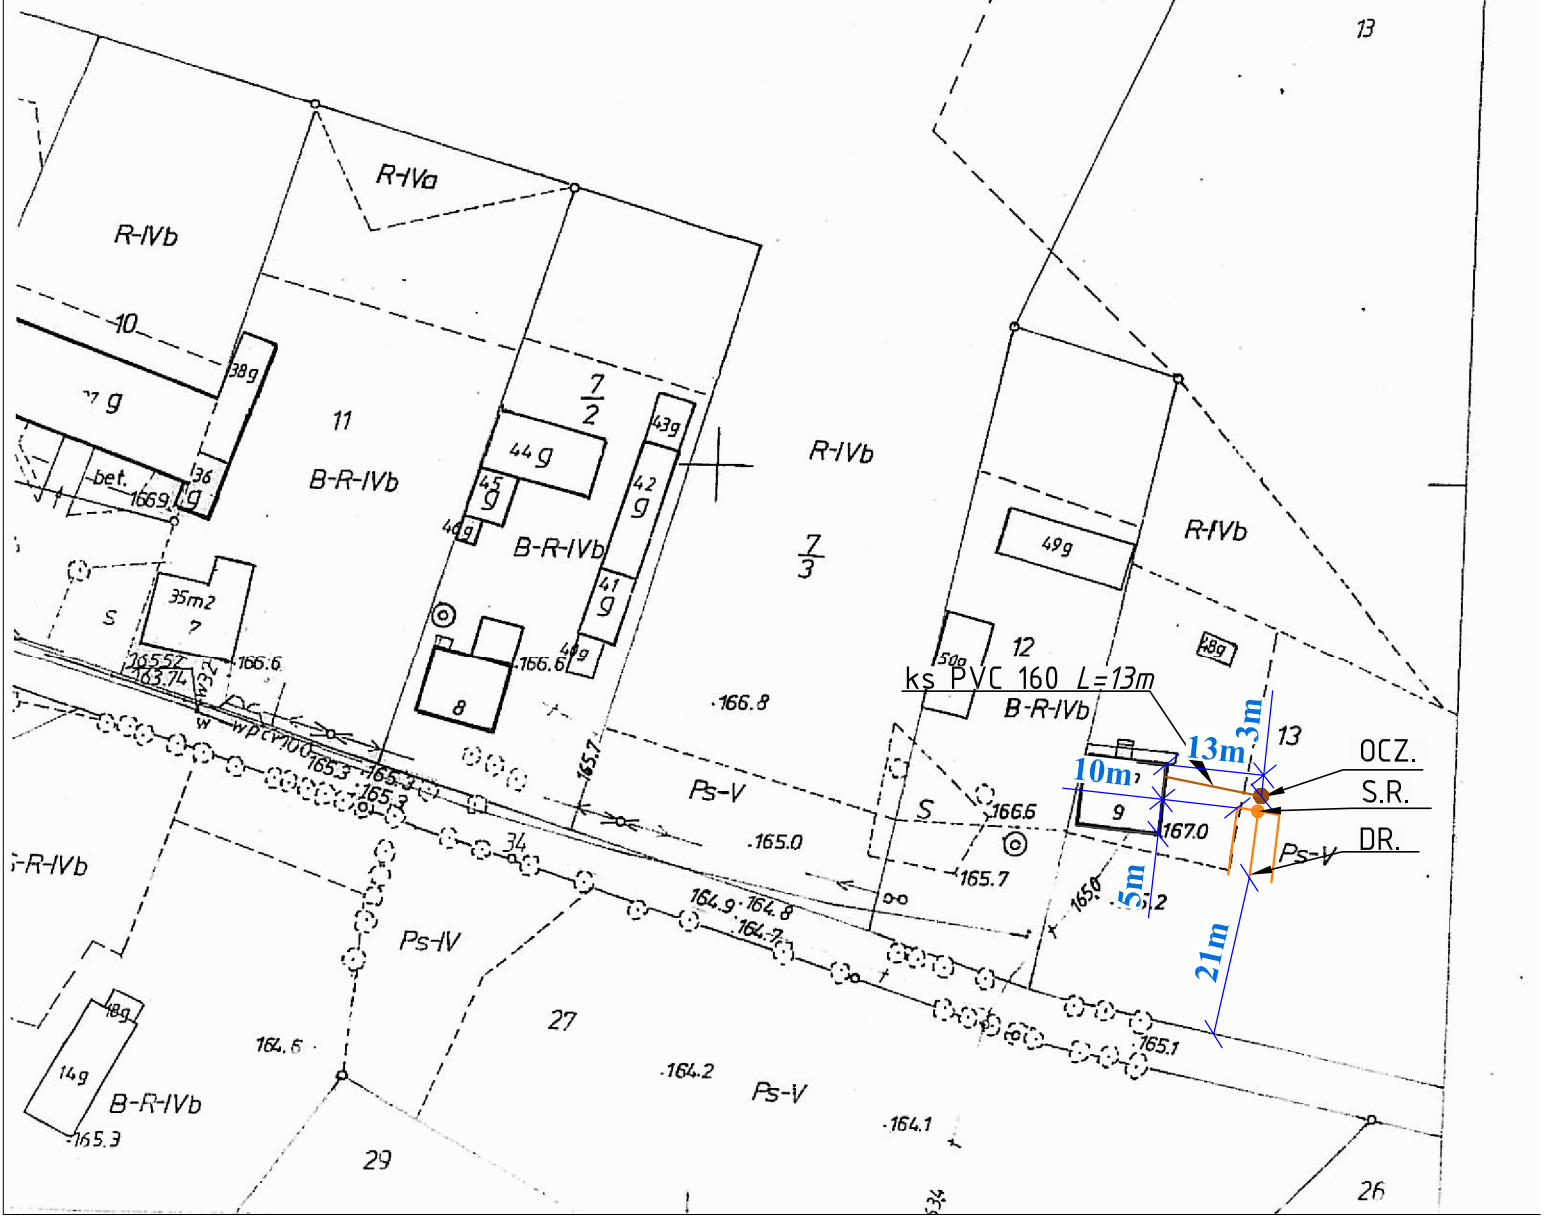
Na mocy art. 10 ustawy z dnia 17 maja 1989 r. Prawo geodezyjne i kartograficzne (Dz.U. Nr 30, poz. 163, z późniejszymi zmianami)
08 PAŹ. 2013
Z up. STAROSTY
Marian Leszczyński
Podinspektor w Wydziale Geodezji, Kartografii, Katastru i Gospodarki Nieruchomościami