MAPA DO CELÓW PROJEKTOWYCH

działka nr 275
Skala 1:500
/ przetworzenie ze skali 1:1000/

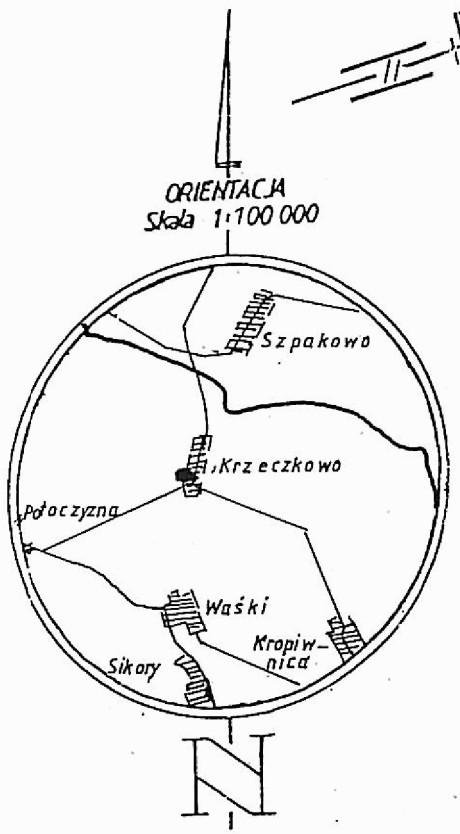

obiekt: wieś: KRZECZKOWO
gmina : Mońki
pow. moniecki
woj. podlaskie
Mapa aktualna na dzień 2006.03.11
nr rob. 31 /2006
Sekcja mapy zasadniczej: 235.323.101

Wykonawca:
P.U. „GEOZNAK"
Usługi Geodezyjno-Kartograficzne
Barbara Znaczko; Krystyna Kamińska
Ul. AL. Niepodległości 3 19- 100 Mońki

Sporządził:
geodeta uprawniony
BARBARA ZNACZKO
Świad. M.G. P. i B. Nr 10504A
19-100Mońki ; ul. Sikorskiego 17

STAROSTWO POWIATOWE W MOŃKACH
POWIATOWY OŚRODEK DOKUMENTACJI GEODEZYJNEJ
I KARTOGRAFICZNEJ

W obszarze oznaczonym linią ~~potwierdzono w terenie aktualność treści mapy zasadniczej~~ / dokonano aktualizacji mapy zasadniczej/.
Dokumenty ~~potwierdzające aktualność mapy~~ / z pomiaru uzupełniającego / przyjęto
Do zasobu powiatowego w dniu 2006 -03- 31 i zaewidencjonowano pod
nr 1667 . 904 / 2006

NINIEJSZA MAPA MOŻE SŁUŻYĆ DO CELÓW PROJEKTOWYCH

Projektowane obiekty budowlane wymagające pozwolenia na budowę podlegają wytyczeniu i inwentaryzacji powykonawczej przez jednostki uprawnione do wykonywania prac.

STAROSTWO POWIATOWE W MOŃKACH
Wydział Geodezji, Kartografii, Katastru
i Gospodarki Nieruchomościami
POWIATOWY OŚRODEK DOKUMENTACJI
GEODEZYJNEJ I KARTOGRAFICZNEJ
19-100 MOŃKI ul. Słowackiego 6a
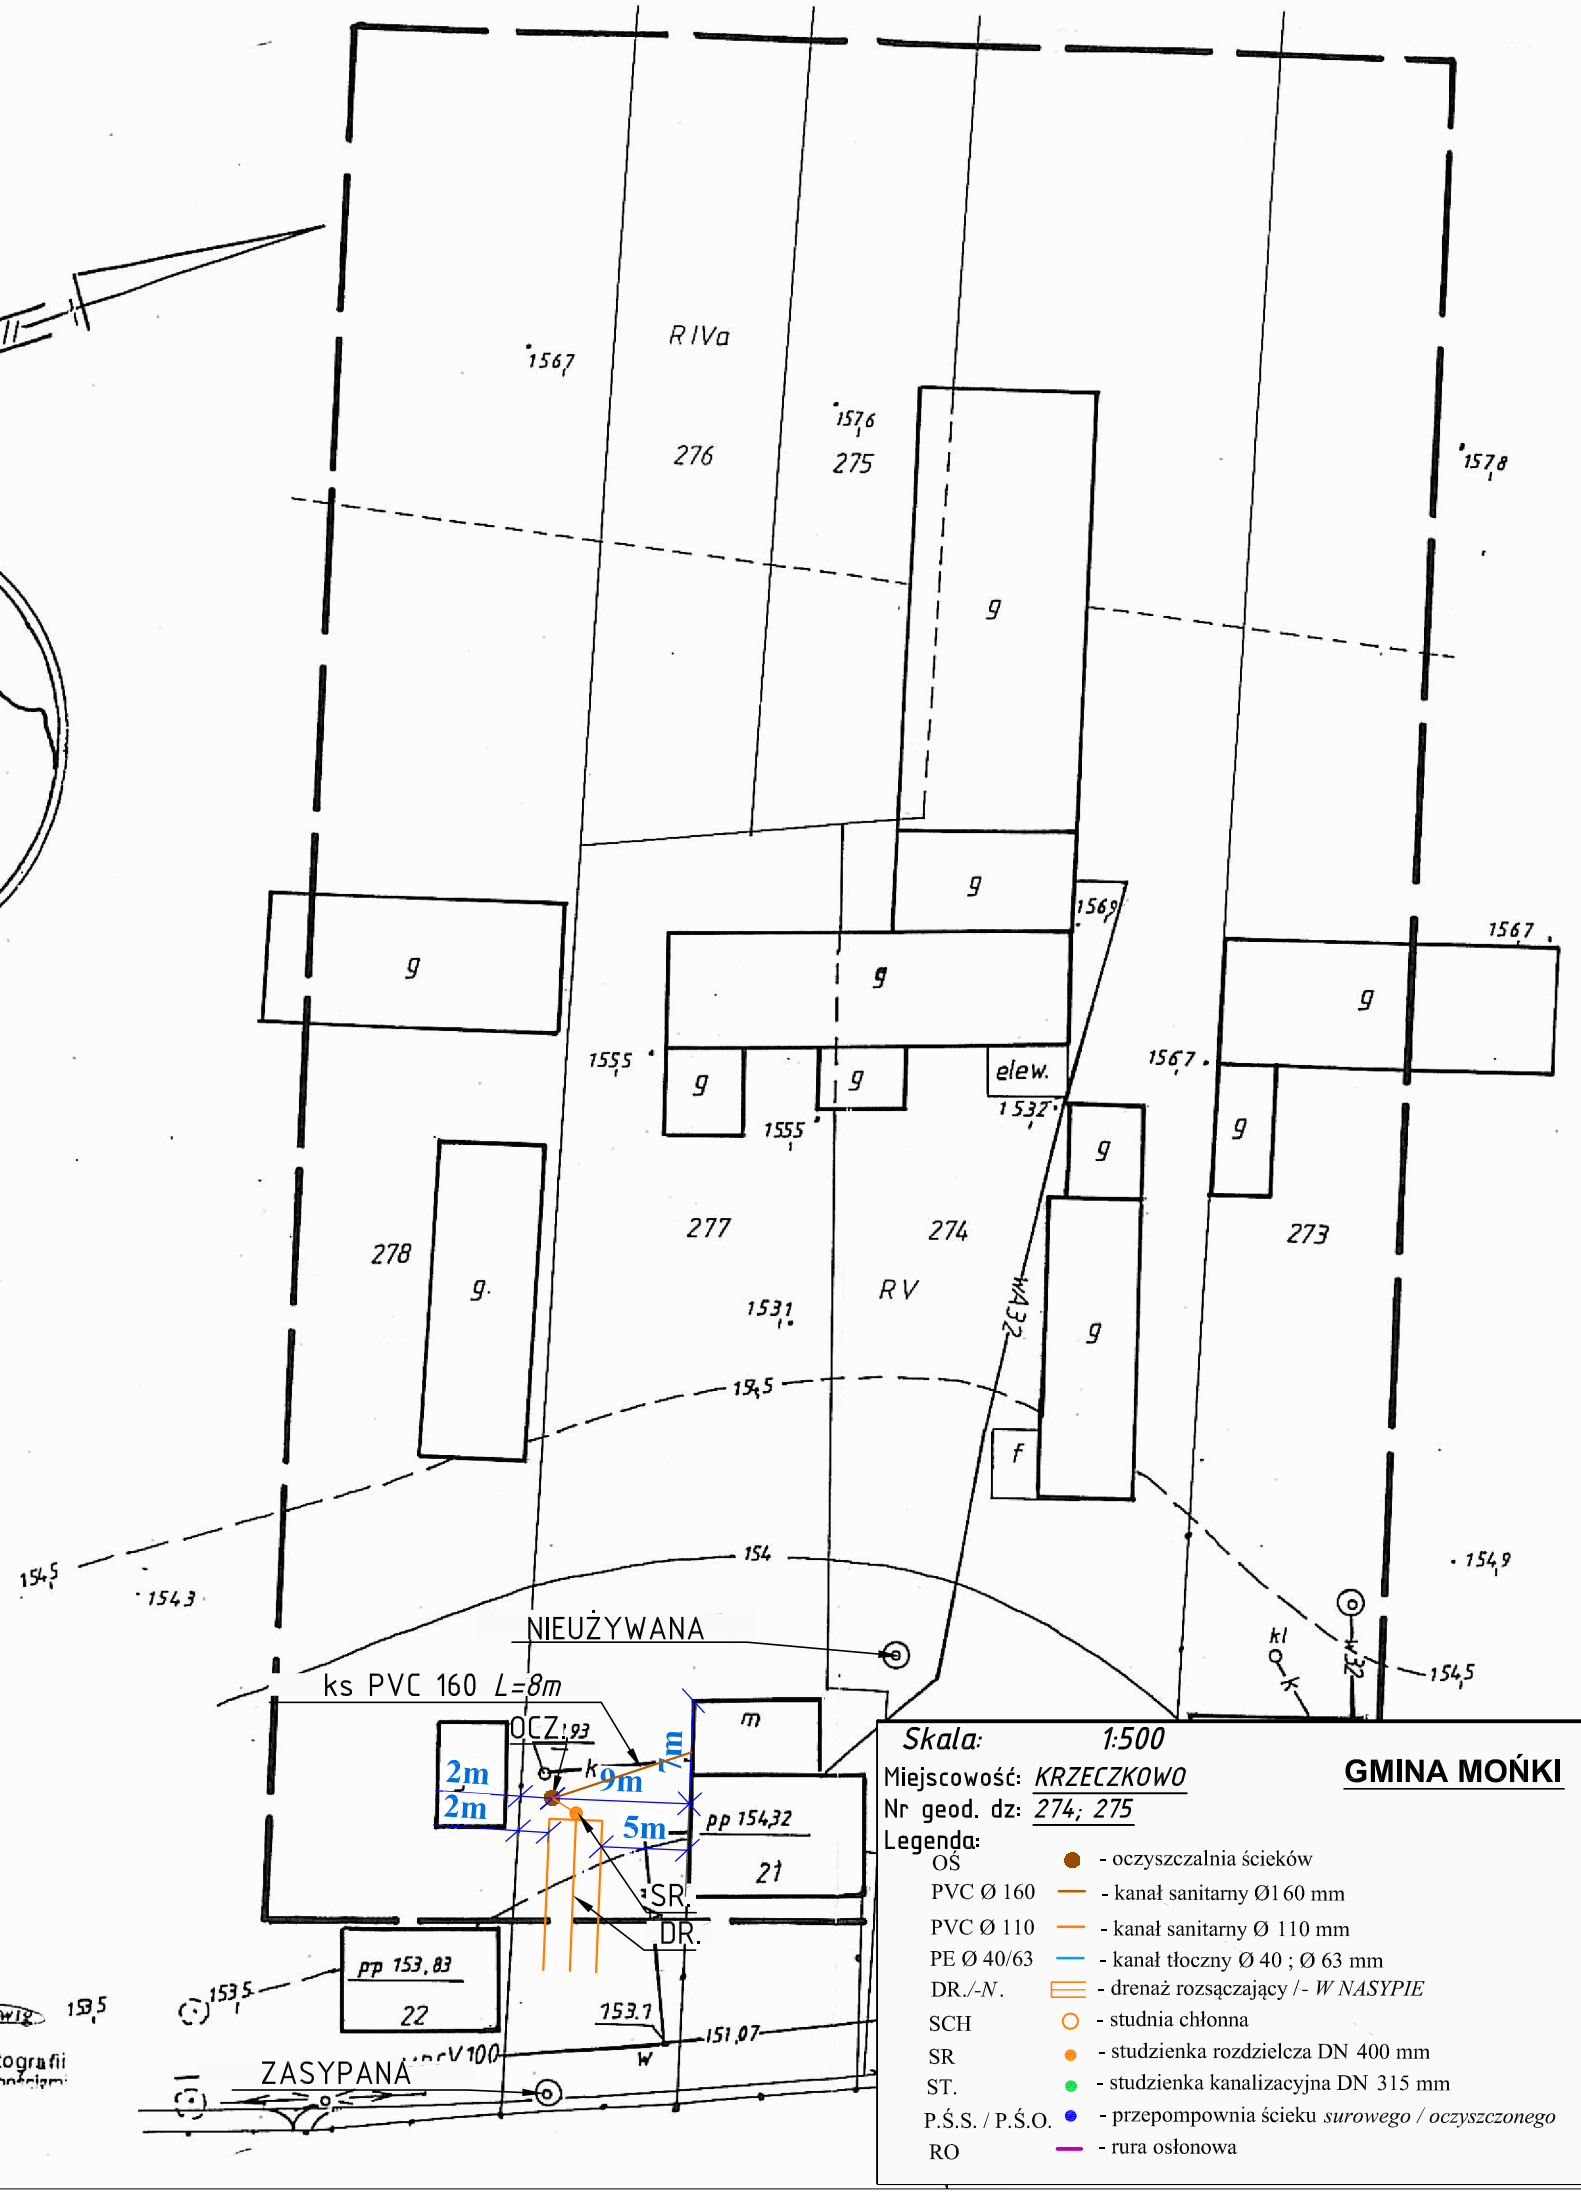
Z up. Starosty
~~Krzysztof Bernard Jaświg~~
podinspektor
w Wydziale Geodezji Kartografii
Katastru i Gospodarki Nieruchomościami